
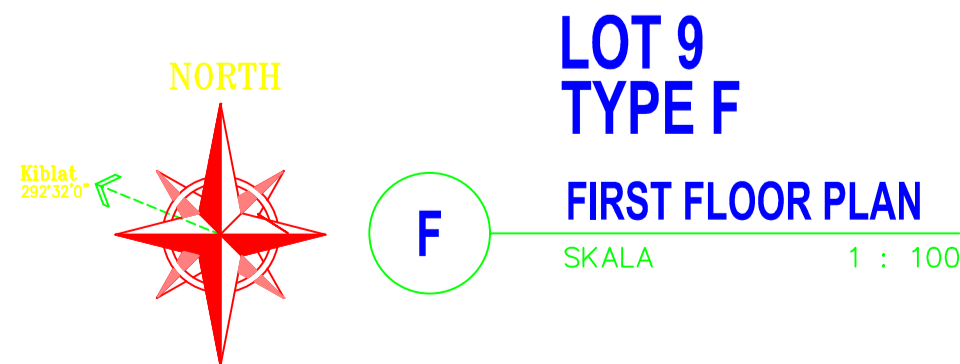


**LOT 9
TYPE F**
GROUND FLOOR PLAN
SKALA 1 : 100

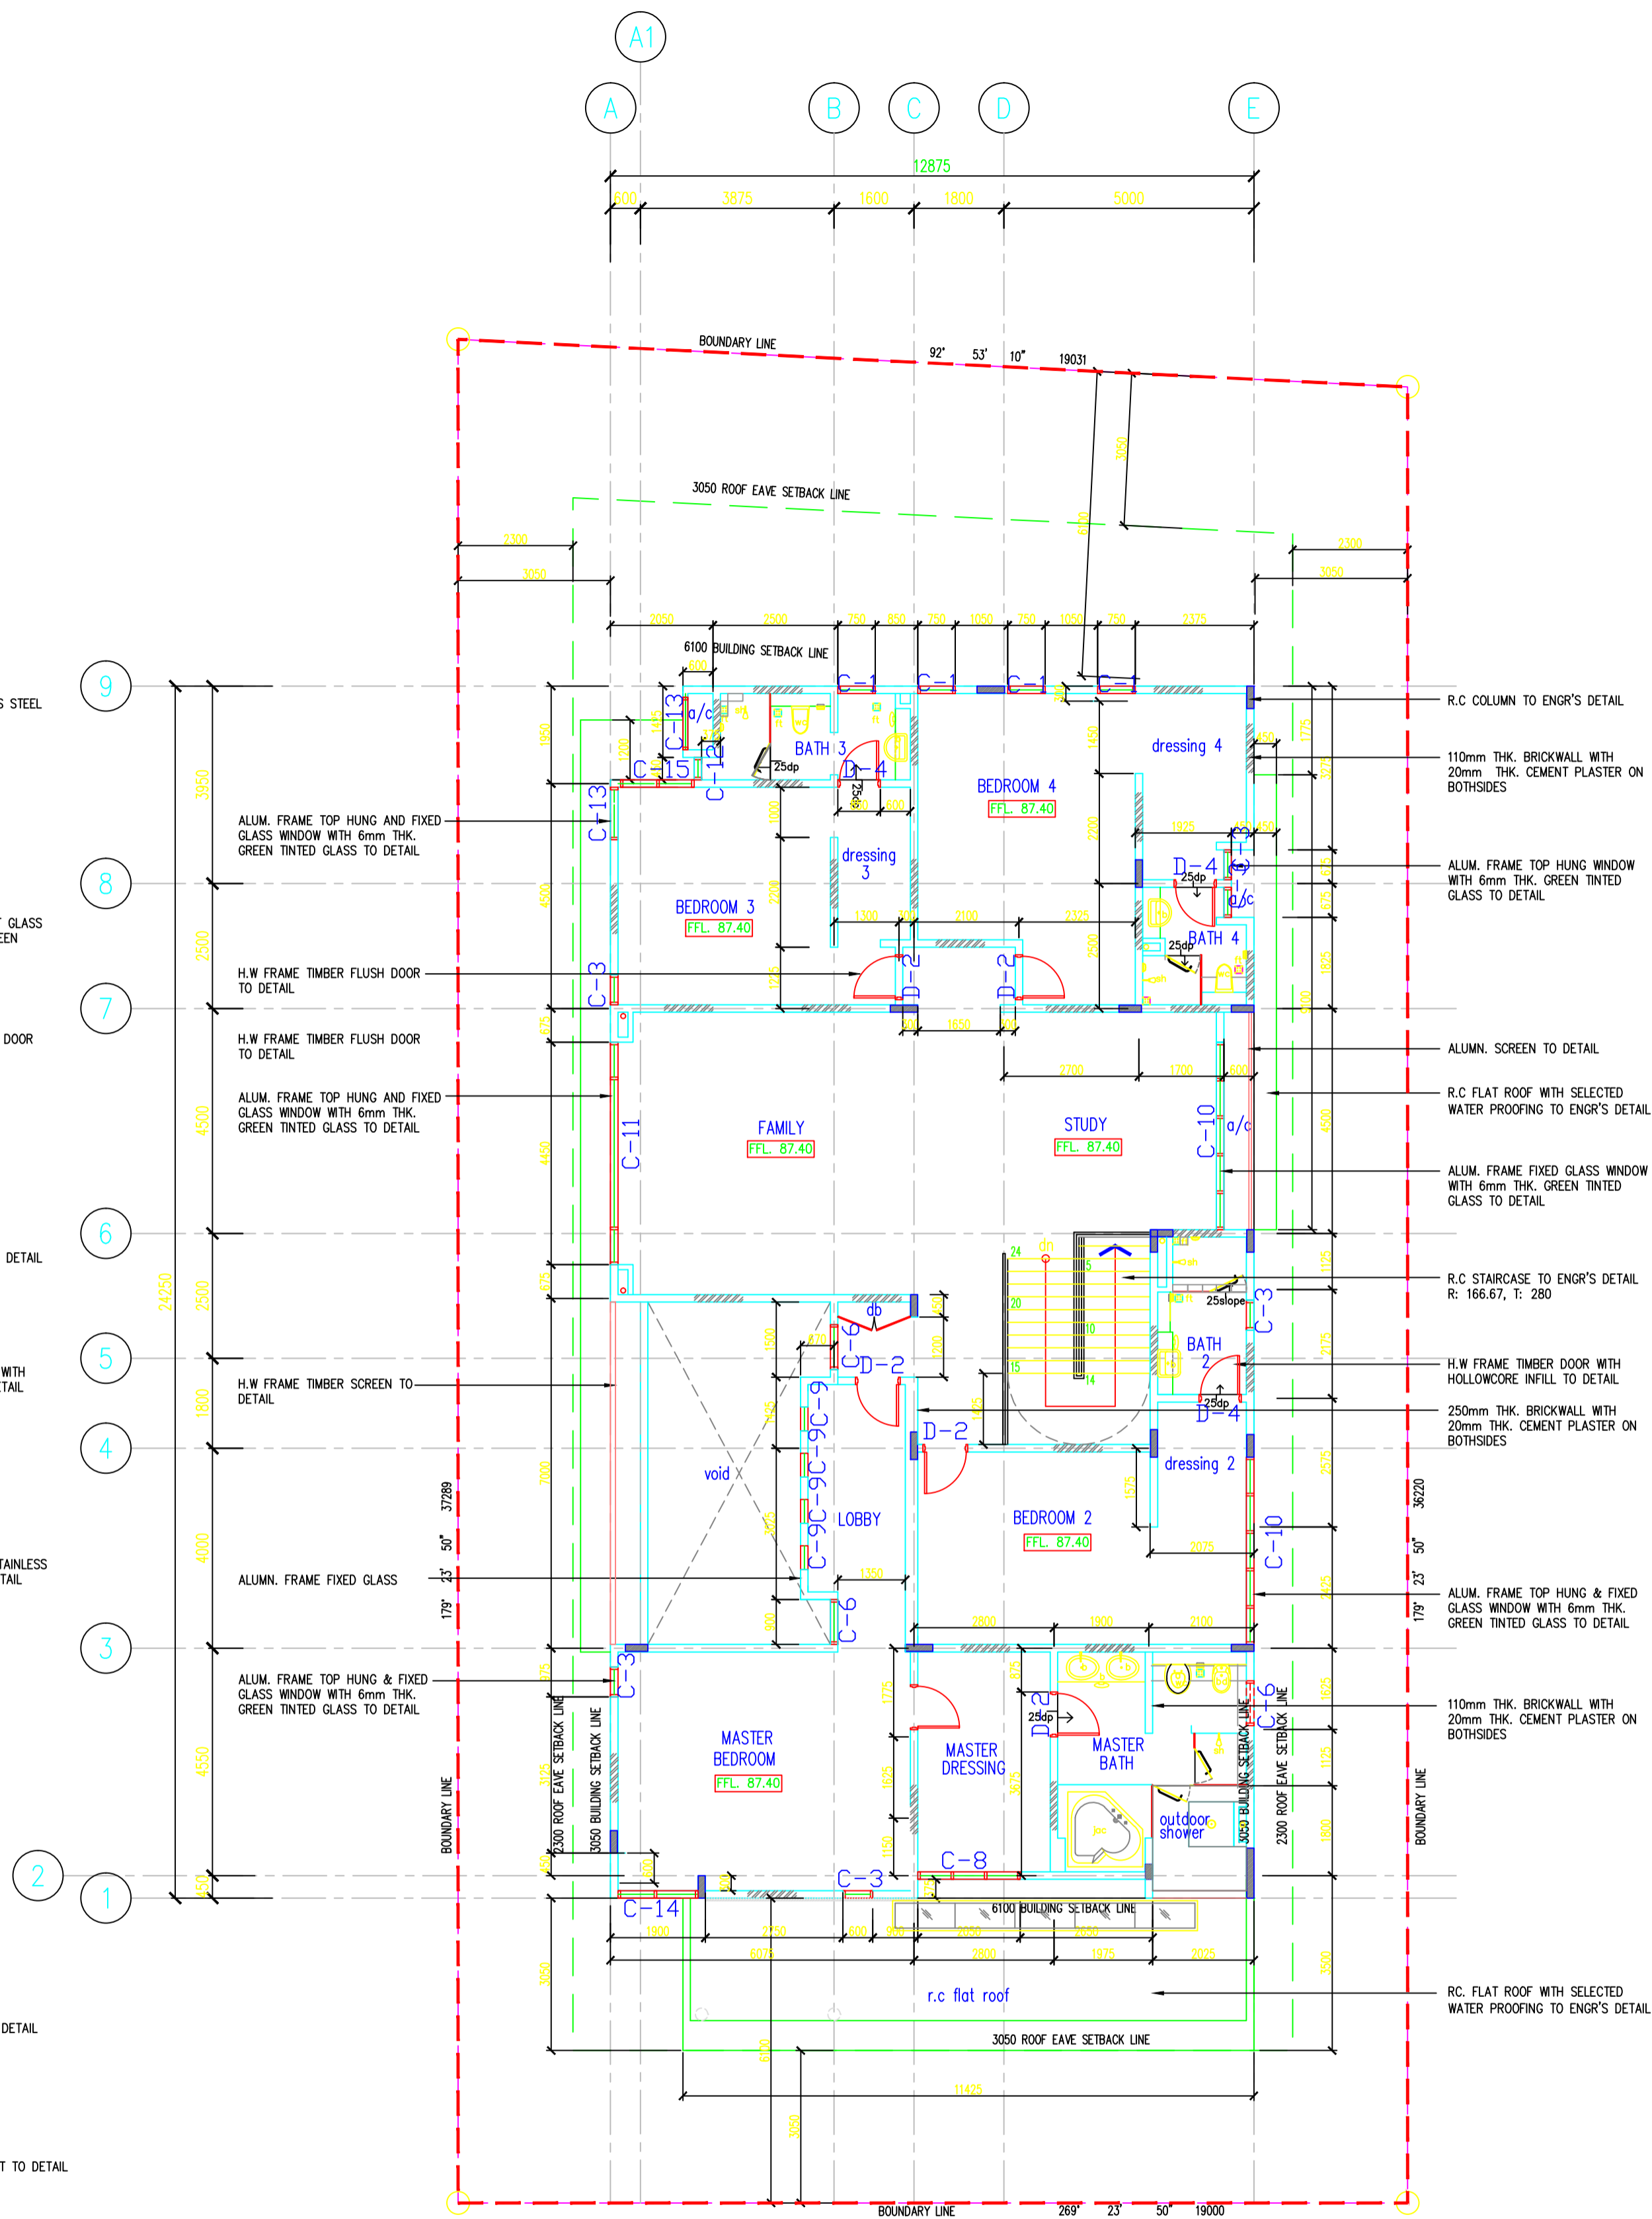

**LOT 9
TYPE F**
FIRST FLOOR PLAN
SKALA 1 : 100

CAP PENDAFTARAN JABATAN	NO. SIRI
CAP KELULUSAN/TANDA TANGAN PERANCANG BANDAR	
PERAPI PERINTAH PEMBANGUNAN	
TAJUK CADANGAN	
PINDAAN KEPADA PELAN YANG DILULUSKAN BPT220050155 BERTARIKH 24.4.2007 BAGI CADANGAN PEMBANGUNAN 18 UNIT RUMAH BANGLO 2 DAN 3 TINGKAT (SUBLOT 1,2,2E,8,9,13A,15,16,18,19,20,21,25,26,27,29,31&33) DI ATAS SEBAHAGIAN LOT 57939, 21743, 21744 DAN 21745,MUKIM BATU, JALAN CHANGKAT KIARA, MONT' KIARA RESIDENCE, KUALA LUMPUR	
UNTUK TETUAN SUNRISE BERHAD	
RUJ. D.O. DBKL. JP&KB. 5148 / 90 / Bhg.1 RUJ. B.P. BP T2 20050155	
PEMILIK/PEMAJU	
LIM TUCK MING AUTHORIZED SIGNATORY	
SUNRISE BHD. PENTHOUSE, WISMA SUNRISE, PLAZA MONT' KIARA, NO. 2, JALAN KIARA,MONT' KIARA 50480 KUALA LUMPUR	
AKITEK	
SAU CHIN YIH ARCHITECT (MELB) ARCHITECTS Registration No. A/2, 83 * Saya menyetujui bahawa rancangan ini adalah menurut pengetahuan saya dan saya akan bertanggungjawab untuk setiap kesalahan.	
SA ARCHITECTS SDN. BHD. (121315-V) A-3A-1, Northpoint Offices,Mid Valley City, No. 1,Medan Syed Putra Utara, 59200 Kuala Lumpur, Malaysia. Tel: 03-22833633, Fax: 03-22828332	
TAJUK LUKISAN :	
GROUND FLOOR PLAN FIRST FLOOR PLAN	
(TYPE F - LOT 9)	
UKURAN : 1:100	TARIKH : APRIL 2009
DILUKIS : SAL	DISEMAK : ALEX
NOMBOR LUKISAN :	PINDAAN
M0419 / AS-BUILT / F / LOT 9/12-01	(-)
CADFILE: C:\M0419\AS-BUILT_F	