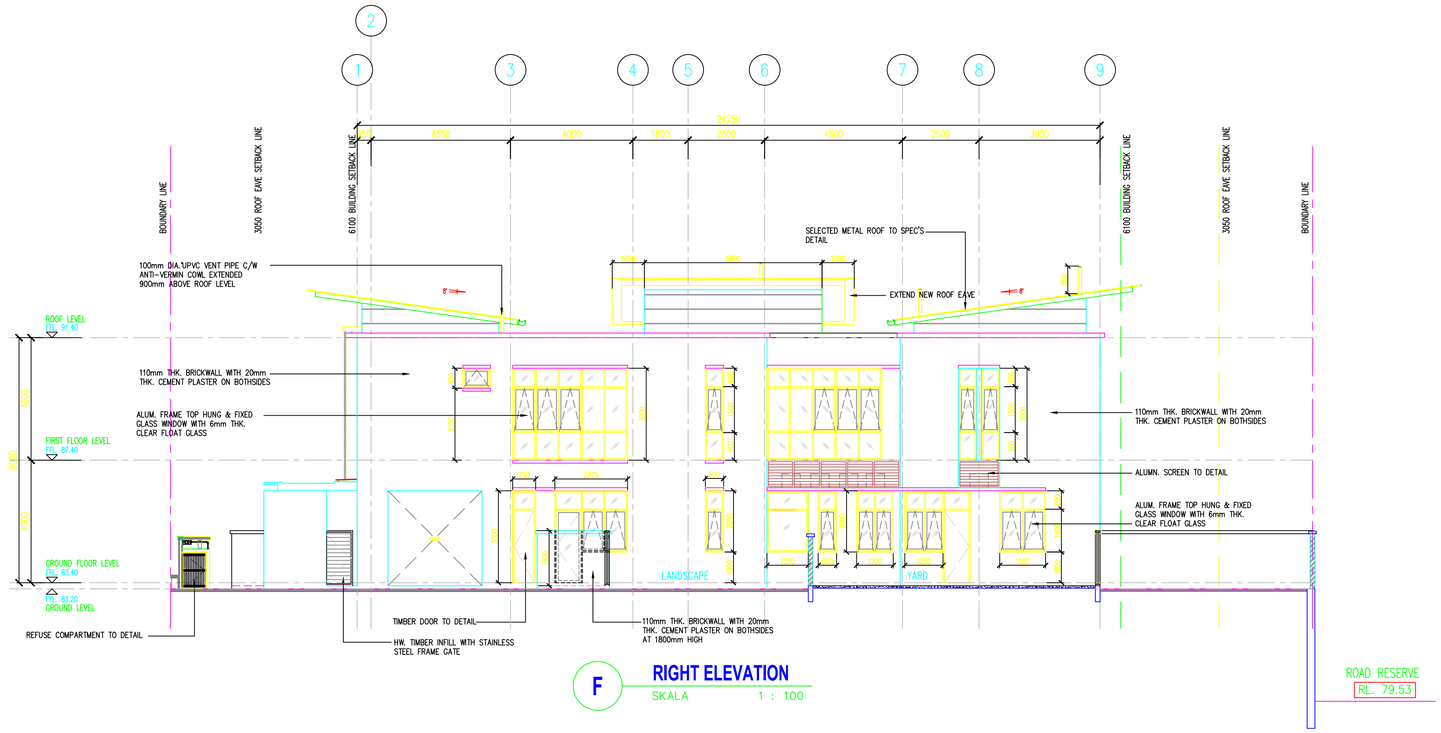

F **RIGHT ELEVATION**
SKALA 1 : 100

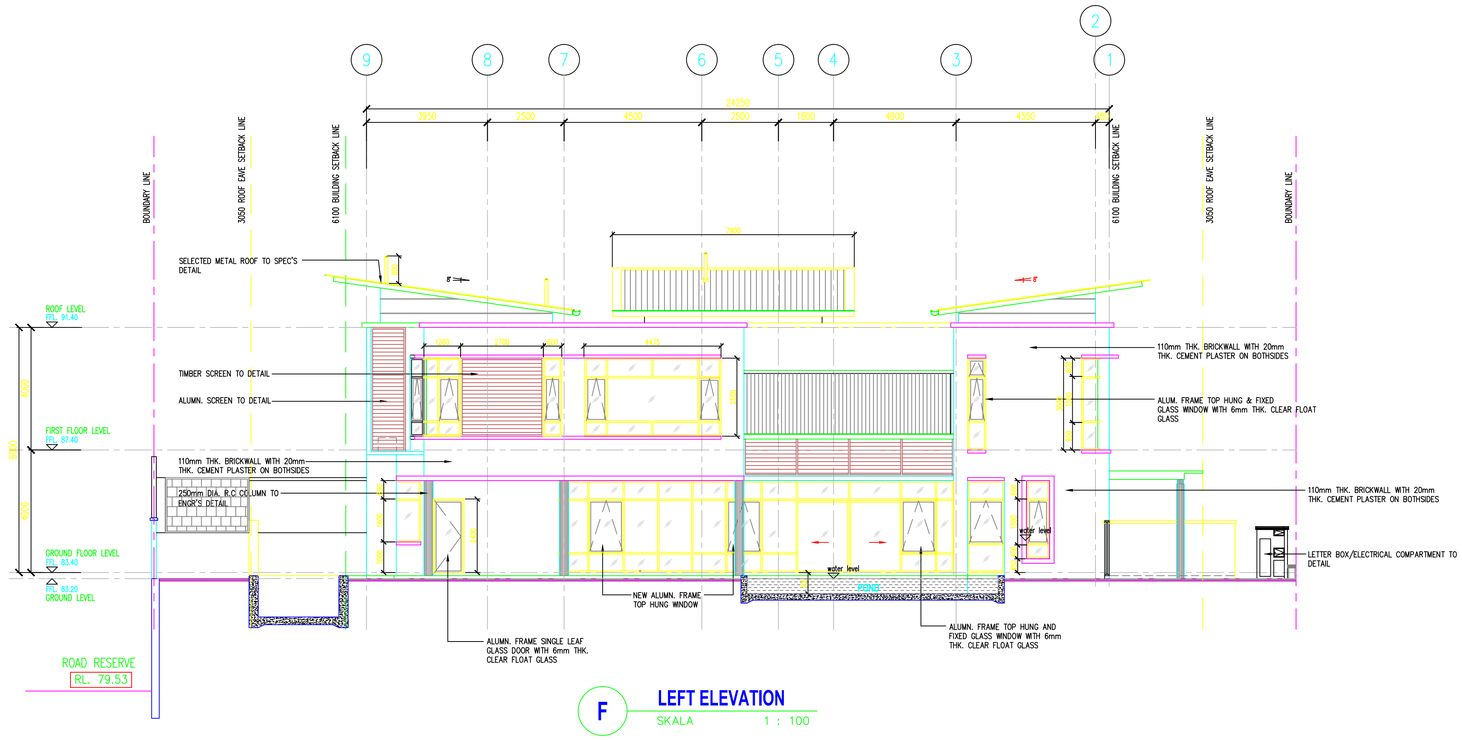

F **LEFT ELEVATION**
SKALA 1 : 100

CAP PENDAFTARAN JABATAN

NO. SIRI

CAP KELULUSAN/TANDA TANGAN PERANCANG BANDAR

PERAPI PERINTAH PEMBANGUNAN

TAJUK CADANGAN

PINDAAN KEPADA PELAN YANG DILULUSKAN
BPT220050155 BERTARIKH 24.4.2007 BAGI CADANGAN
PEMBANGUNAN 18 UNIT RUMAH BANGLO 2 DAN 3 TINGKAT
(SUBLOT 1,2,2E,8,9,13A,15,16,18,19,20,21,25,26,27,29,31&33)
DI ATAS SEBAHAGIAN LOT 57939, 21743,
21744 DAN 21745,MUKIM BATU,
JALAN CHANGKAT KIARA,
MONT' KIARA RESIDENCE,
KUALA LUMPUR

UNTUK
TETUAN SUNRISE BERHAD

RUJ. D.O. DBKL. JP&KB. 5148 / 90 / Bhg.1
RUJ. B.P. BP T2 20050155

PEMILIK/PEMAJU

LUM TUCK MING
AUTHORIZED SIGNATORY

SUNRISE BHD.
PENTHOUSE, WISMA SUNRISE,
PLAZA MONT KIARA,
NO. 2, JALAN KIARA,MONT' KIARA
50480 KUALA LUMPUR

AKITEK

SAU CHIN YIH
B.ARCH (MELB) ARAIA APAM.
Registration No. A/S 83

* Saya memperakui bahwa butir-butir dalam pelan-pelan ini adalah menurut kehendak-kehendak Undang-Undang Kecil Bangunan (Wilayah Persekutuan Kuala Lumpur) 1985 dan saya setuju terima tanggungjawab penuh dengan sewajarnya.

SAA

SA ARCHITECTS SDN. BHD. (121315-V)
A-3A-1, Northpoint Offices,Mid Valley City, No. 1,Medan Syed Putra Utara,
59200 Kuala Lumpur, Malaysia. Tel: 03-22833633, Fax: 03-22828632

TAJUK LUKISAN :

RIGHT ELEVATION
LEFT ELEVATION

(TYPE F - LOT 9)

UKURAN : 1:100 TARIKH : APRIL 2009

DILUKIS : SAL DISEMAK : ALEX

NOMBOR LUKISAN : PINDAAN

M0419 /AS-BUILT / F / LOT 9 /14-01 (-)

CADFILE: C:\M0419\AS-BUILT_F